JEDNOSTKA PROJEKTUJĄCA :	Z-INVEST Marcin Dyner ul. Szkolna 1/1 42-690 Koty		
TEMAT OPRACOWANIA :	Budowa sieci wodociągowej w ul. Zielonej w Ożarowicach		
INVESTOR :	Gmina Ożarowice ul. Dworcowa 15 42-625 Ożarowice		TYTUŁ RYSUNKU : Zagospodarowanie terenu
WYKONAWCY:	IMIĘ I NAZWISKO	PODPIS	
PROJEKTOWAŁ:	mgr inż. Marcin Dyner		DATA : maj 2021r.
			SKALA : 1:1000
			RYSUNEK NR: 1

mgr inż. Marcin Dyner
Uprawnienia budowlane do projektowania i kierowania robotami budowlanymi bez ograniczeń w specjalności instalacyjnej w zakresie sieci, instalacji i urządzeń cieplnych, wentylacyjnych, gazowych, wodociągowych i kanalizacyjnych
SLK/4618/POOS/12, SLK/2842/OWOS/09

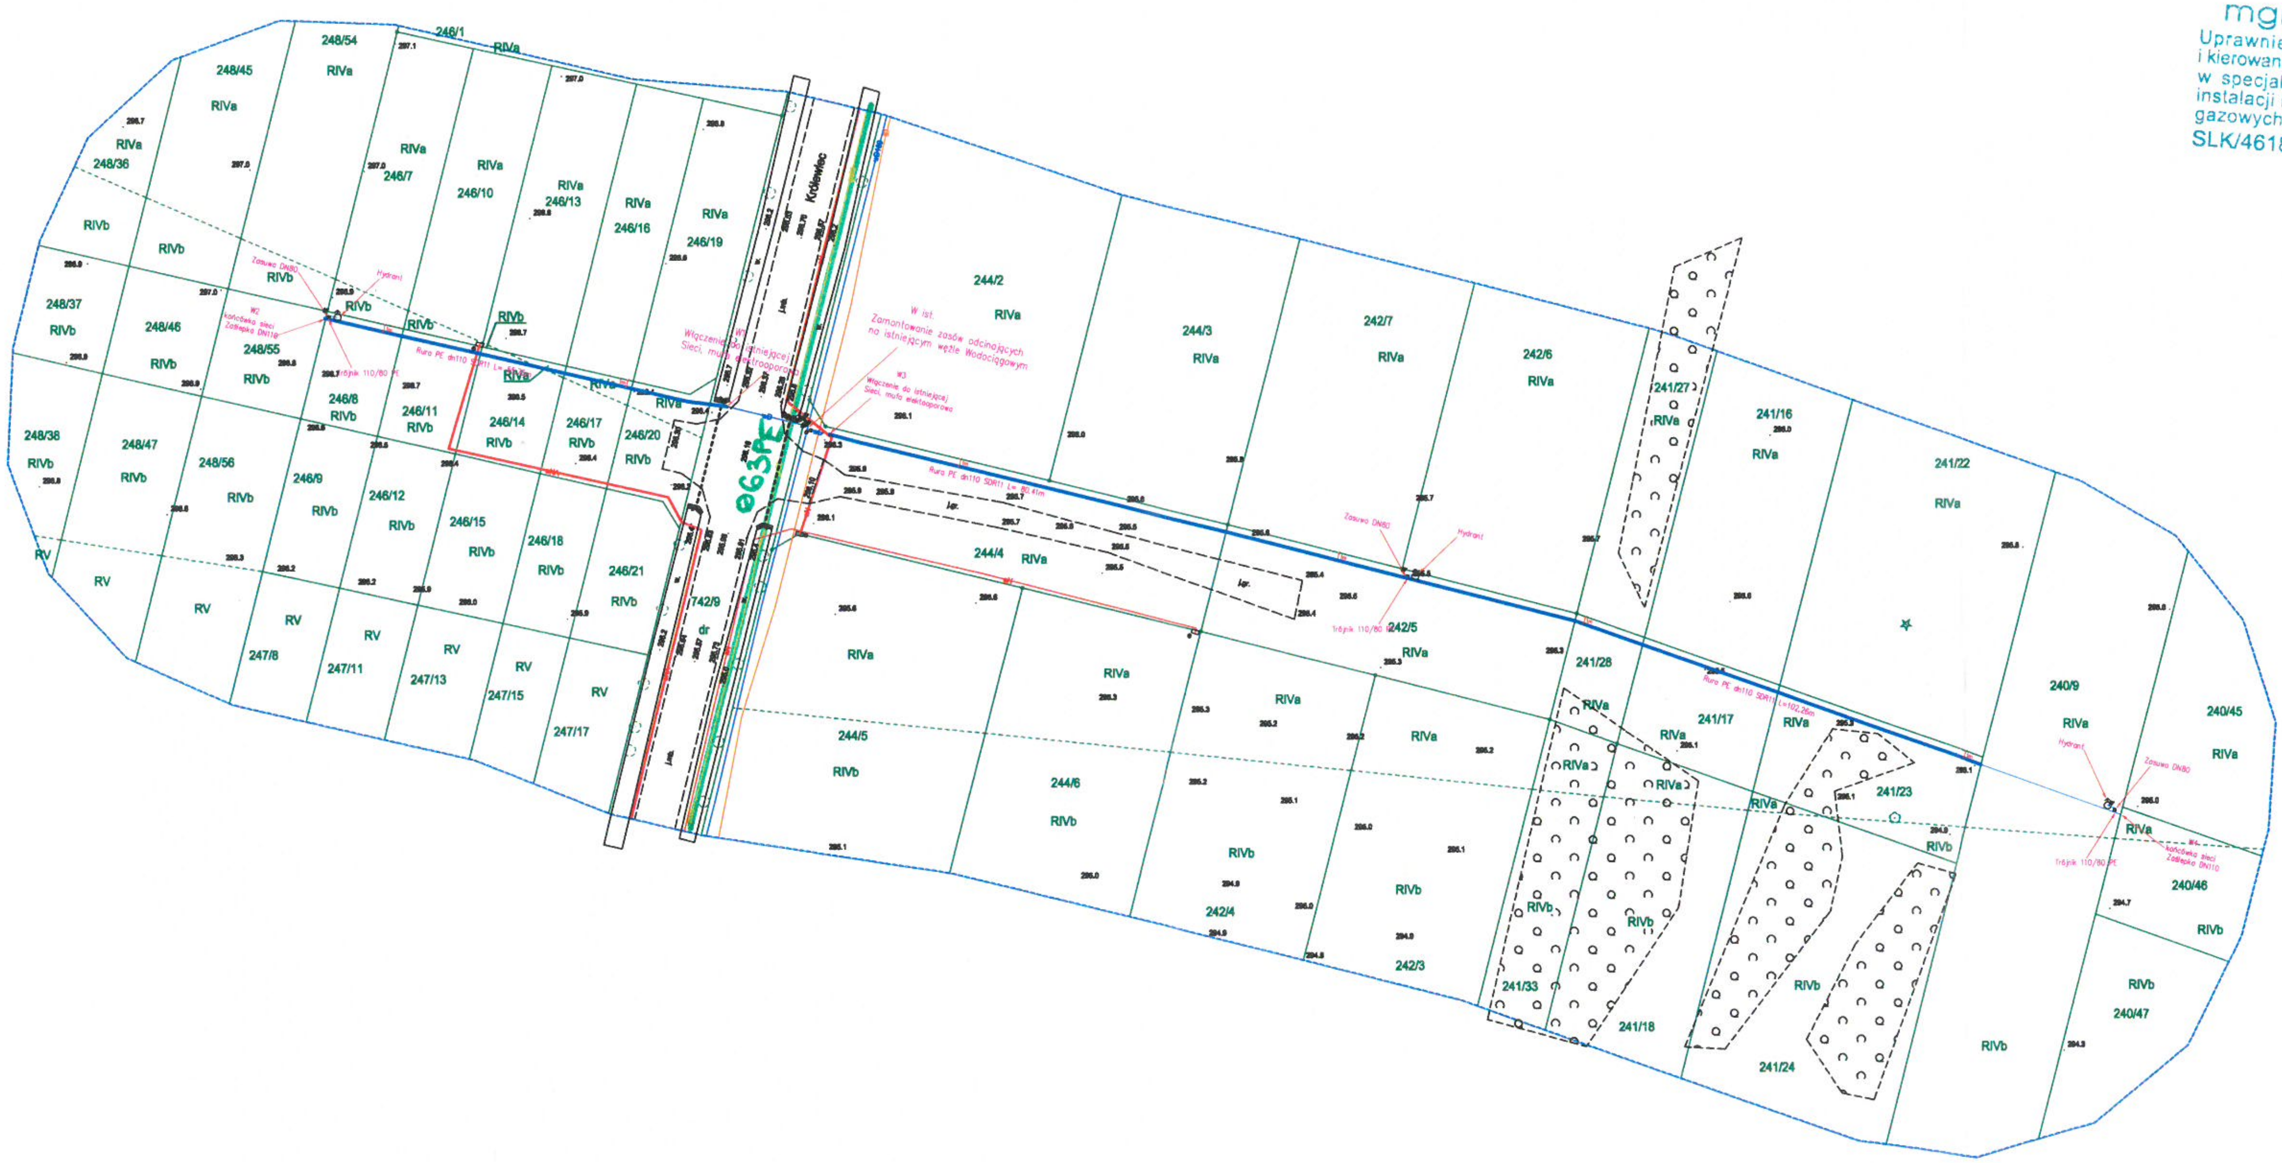

Gazownia w Bytomiu
~~Naniesiono orientacyjnie gazociąg niskiego ciśnienia stal, PE~~
Naniesiono orientacyjnie gazociąg średniego ciśnienia ~~stal~~, PE

Bytom, dn. 16.07.21 Podpis Kustra